



BUILDING PERMIT

PERMIS DE CONSTRUCTION

Date of Issuance: **19-Nov-2020** Application No / Demande n°: **A20-007539**
Date de délivrance: Permit No / Permis n°: **2009254**

Permission is Hereby Given To / Le présent permis est délivré à

Property Owner(s) / Propriétaire(s) **2164886 ONTARIO INC**

Location / Lieu: **159 MINIKAN ST Gloucester**

Lot Number / Numéro du lot: **119**

Permit Type / Type de permis: **Construction**

Project Description /
Description du projet: **Construct a 2 storey detached dwelling and a secondary dwelling unit (Basement) Model PW-119 Miraposa Plus elev. C**

Model / Modèle: **miraposa plus elev. C**

Please contact the Inspector noted below prior to commencing construction /
Veuillez communiquer avec l'inspecteur mentionné ci-dessous avant de commencer les travaux

Building Inspector/ Inspecteur en bâtiment	DELORME, JULIEN	613-580-2424	Ext./Poste 29245
Mechanical Inspector/ Inspecteur en mécanique	DELORME, JULIEN	613-580-2424	Ext./Poste 29245
Plumbing Inspector/ Inspecteur en plomberie	DELORME, JULIEN	613-580-2424	Ext./Poste 29245

Issued under the authority of /
Délivrance autorisée par

John Buck

Chief Building Official /
Chef du service du bâtiment

The owner hereby, covenants and agrees with the Corporation of the City of Ottawa, that the owner will abide by and conform to the conditions and stipulations, in consideration of the above Permit. The owner hereby agrees to indemnify and save harmless the said Corporation of the City of Ottawa, and all the Officers, Servants and Agents thereof, from all claims, demands and damages, arising out of or incurred by reason of the execution of the work above referred to, or by reason of Permit above granted.

Le propriétaire soussigné, arrête et conviens avec la Ville d'Ottawa de se conformer aux conditions et aux clauses du permis ci-dessus, en contrepartie de sa délivrance. Le propriétaire conviens également d'indemniser la Ville d'Ottawa et ses dirigeants, employés et mandataires des réclamations, exigences et poursuites en dommages-intérêts liés à l'exécution des travaux mentionnés ci-dessus ou à la délivrance dudit permis.

Witness my hand this date: November 19, 2020
Ce dont atteste ma signature en date du: 19 novembre, 2020

Issued To:
Délivré à:

(Please Print / En caractères d'imprimerie)


Signature of owner or authorized agent
Signature du propriétaire ou de l'agent autorisé


POST THIS PERMIT IN A CONSPICUOUS PLACE

PRIÈRE D'AFFICHER EN UN ENDROIT BIEN EN VUE

Original / Originale

PLANS TO BE READ IN REVERSE FOOTPRINTED PLANS.

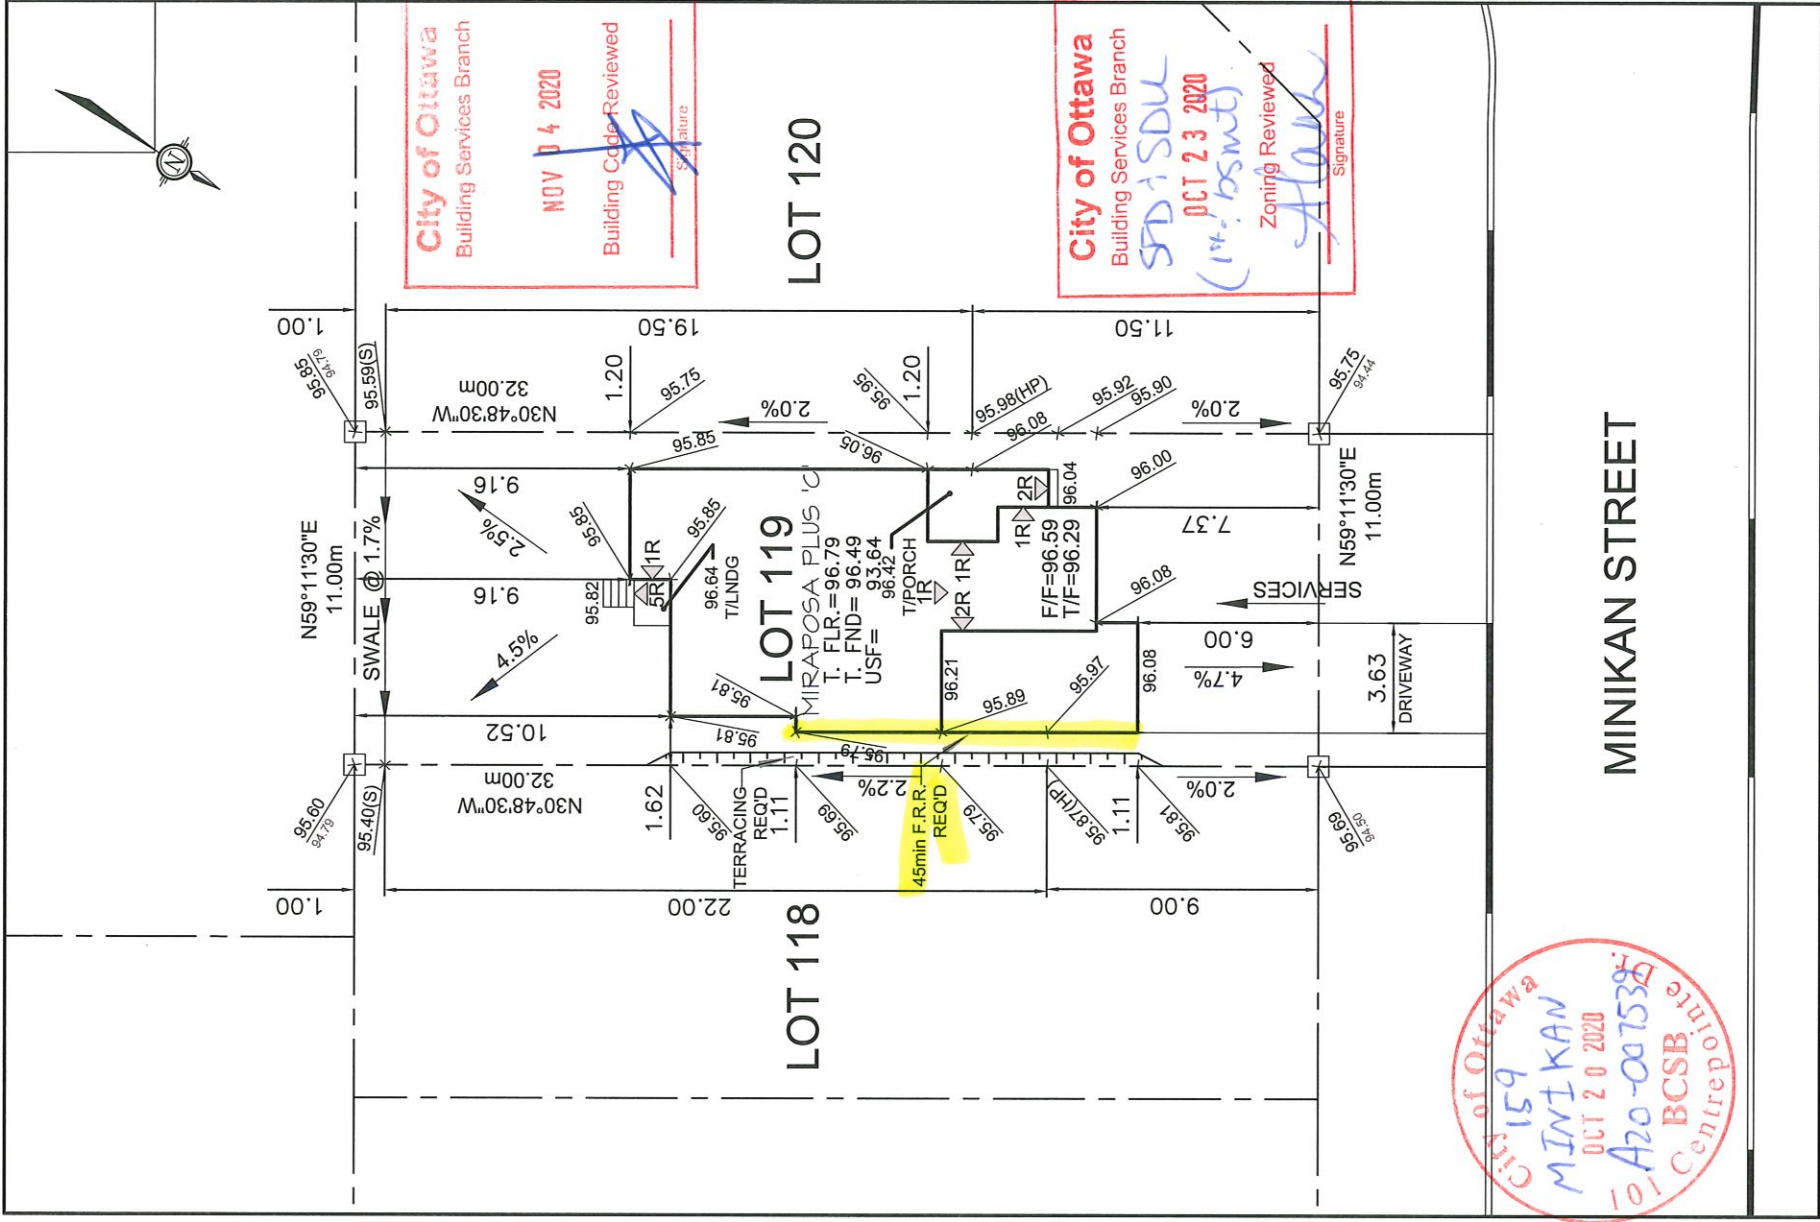

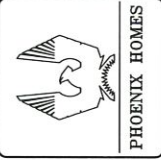Owner/Applicant DCR/PHOENIX HOMES		LOT 119 SITE/GRADING PLAN PATHWAYS
Telephone # 723-9227 Plan # 4M-1617 Project name: PATHWAYS Civic Address: 154 MINIKAN STREET House model: MIRAPOSA PLUS 'C'	INDIVIDUAL LOT GRADING REVIEW SUMMARY FOR SITED HOUSE AS COMPARED WITH OVERALL SUBDIVISION PLAN	
SITE COPY		
NOTE: THIS PLAN IS NOT A SURVEY PLAN OR SUBDIVISION PLAN WITHIN THE MEANING OF PLANNING ACT. THIS PLAN IS FOR REFERENCE ONLY AND IS PRELIMINARY IN NATURE, ALL DIMENSIONS SHOWN ARE APPROXIMATE. E.O.#E.		
CHECKED/APPROVED BY: T.L.MAK ENG.		